



Symbol sprawy: 050560/17/KOU/BKn
Numer Klienta: 210422

Wrocław, dnia 15.02.2018



Zarząd Dróg i Utrzymania Miasta
ul. Długa 49
53-633 Wrocław

Załącznik : nr rej. MPWiK 38589/kd/2018 do PB przebudowy przyłącza kanalizacji deszczowej w związku z budową przejścia dla pieszych przy ulicy Z. Wróblewskiego/ Tramwajowej we Wrocławiu,

Projekt budowlany dla obiektu jw. uzgadniamy z następującymi uwagami:

1. Przyłącza wodociągowe i kanalizacyjne należy realizować zgodnie z postanowieniami ustawy z dnia 7 lipca 1994 r. Prawo Budowlane (z późniejszymi zmianami) oraz „Wytocznymi projektowania ...” obowiązującymi w MPWiK S.A. dostępnymi na stronie internetowej www.mpwik.wroc.pl.
2. Na wejście w teren nie będący własnością Inwestora należy uzyskać pisemną zgodę właściciela terenu.
3. Wpusty deszczowe winny być wyposażone w osadnik i na odpływie mieć zamontowane syfony odwrócone łukiem do góry.
4. Ułożone przyłącza wod.-kan. należy przed zasypaniem zgłosić do pomiaru geodezyjnego oraz przeglądu w Biurze Obsługi Klienta MPWiK S.A.
5. Warunkiem dokonania przeglądu technicznego przyłączy jest dostarczenie przez Inwestora powykonawczego pomiaru geodezyjnego przyłączy.
6. W przypadku uszkodzenia czynnych sieci lub urządzeń wod.-kan. na terenie budowy Wykonawca zobowiązany jest do natychmiastowej ich naprawy i zapewnienia ciągłości przepływu na swój koszt.
7. Wody opadowe i roztopowe odprowadzane do miejskiej sieci kanalizacyjnej powinny odpowiadać normom określonym w par. 21 Rozporządzenia Ministra Środowiska z dnia 18 listopada 2014 r. w sprawie warunków jakie należy spełnić przy wprowadzaniu ścieków do wód lub do ziemi, oraz w sprawie substancji szczególnie szkodliwych dla środowiska wodnego (Dz.U. 2014.1800) , w tym dopuszczalna wartość dla zawiesin ogólnych ≤ 100 mg/l, dla węglowodorów ropopochodnych ≤ 15 mg/l.

Niniejsze uzgodnienie projektu ważne jest 2 lata.

Z poważaniem


Otrzymuje:

1. Adresat
- ② Fried-Pol Paweł Fried
ul. Kłodnicka 2, 54-216 Wrocław + 1 egz. projektu
3. Archiwum MPWiK aa + 1 egz. projektu

Katarzyna Warchulska

Lider
Zespół Uzgodnień
Biuro Obsługi Klienta
MPWiK S.A. Wrocław

0353

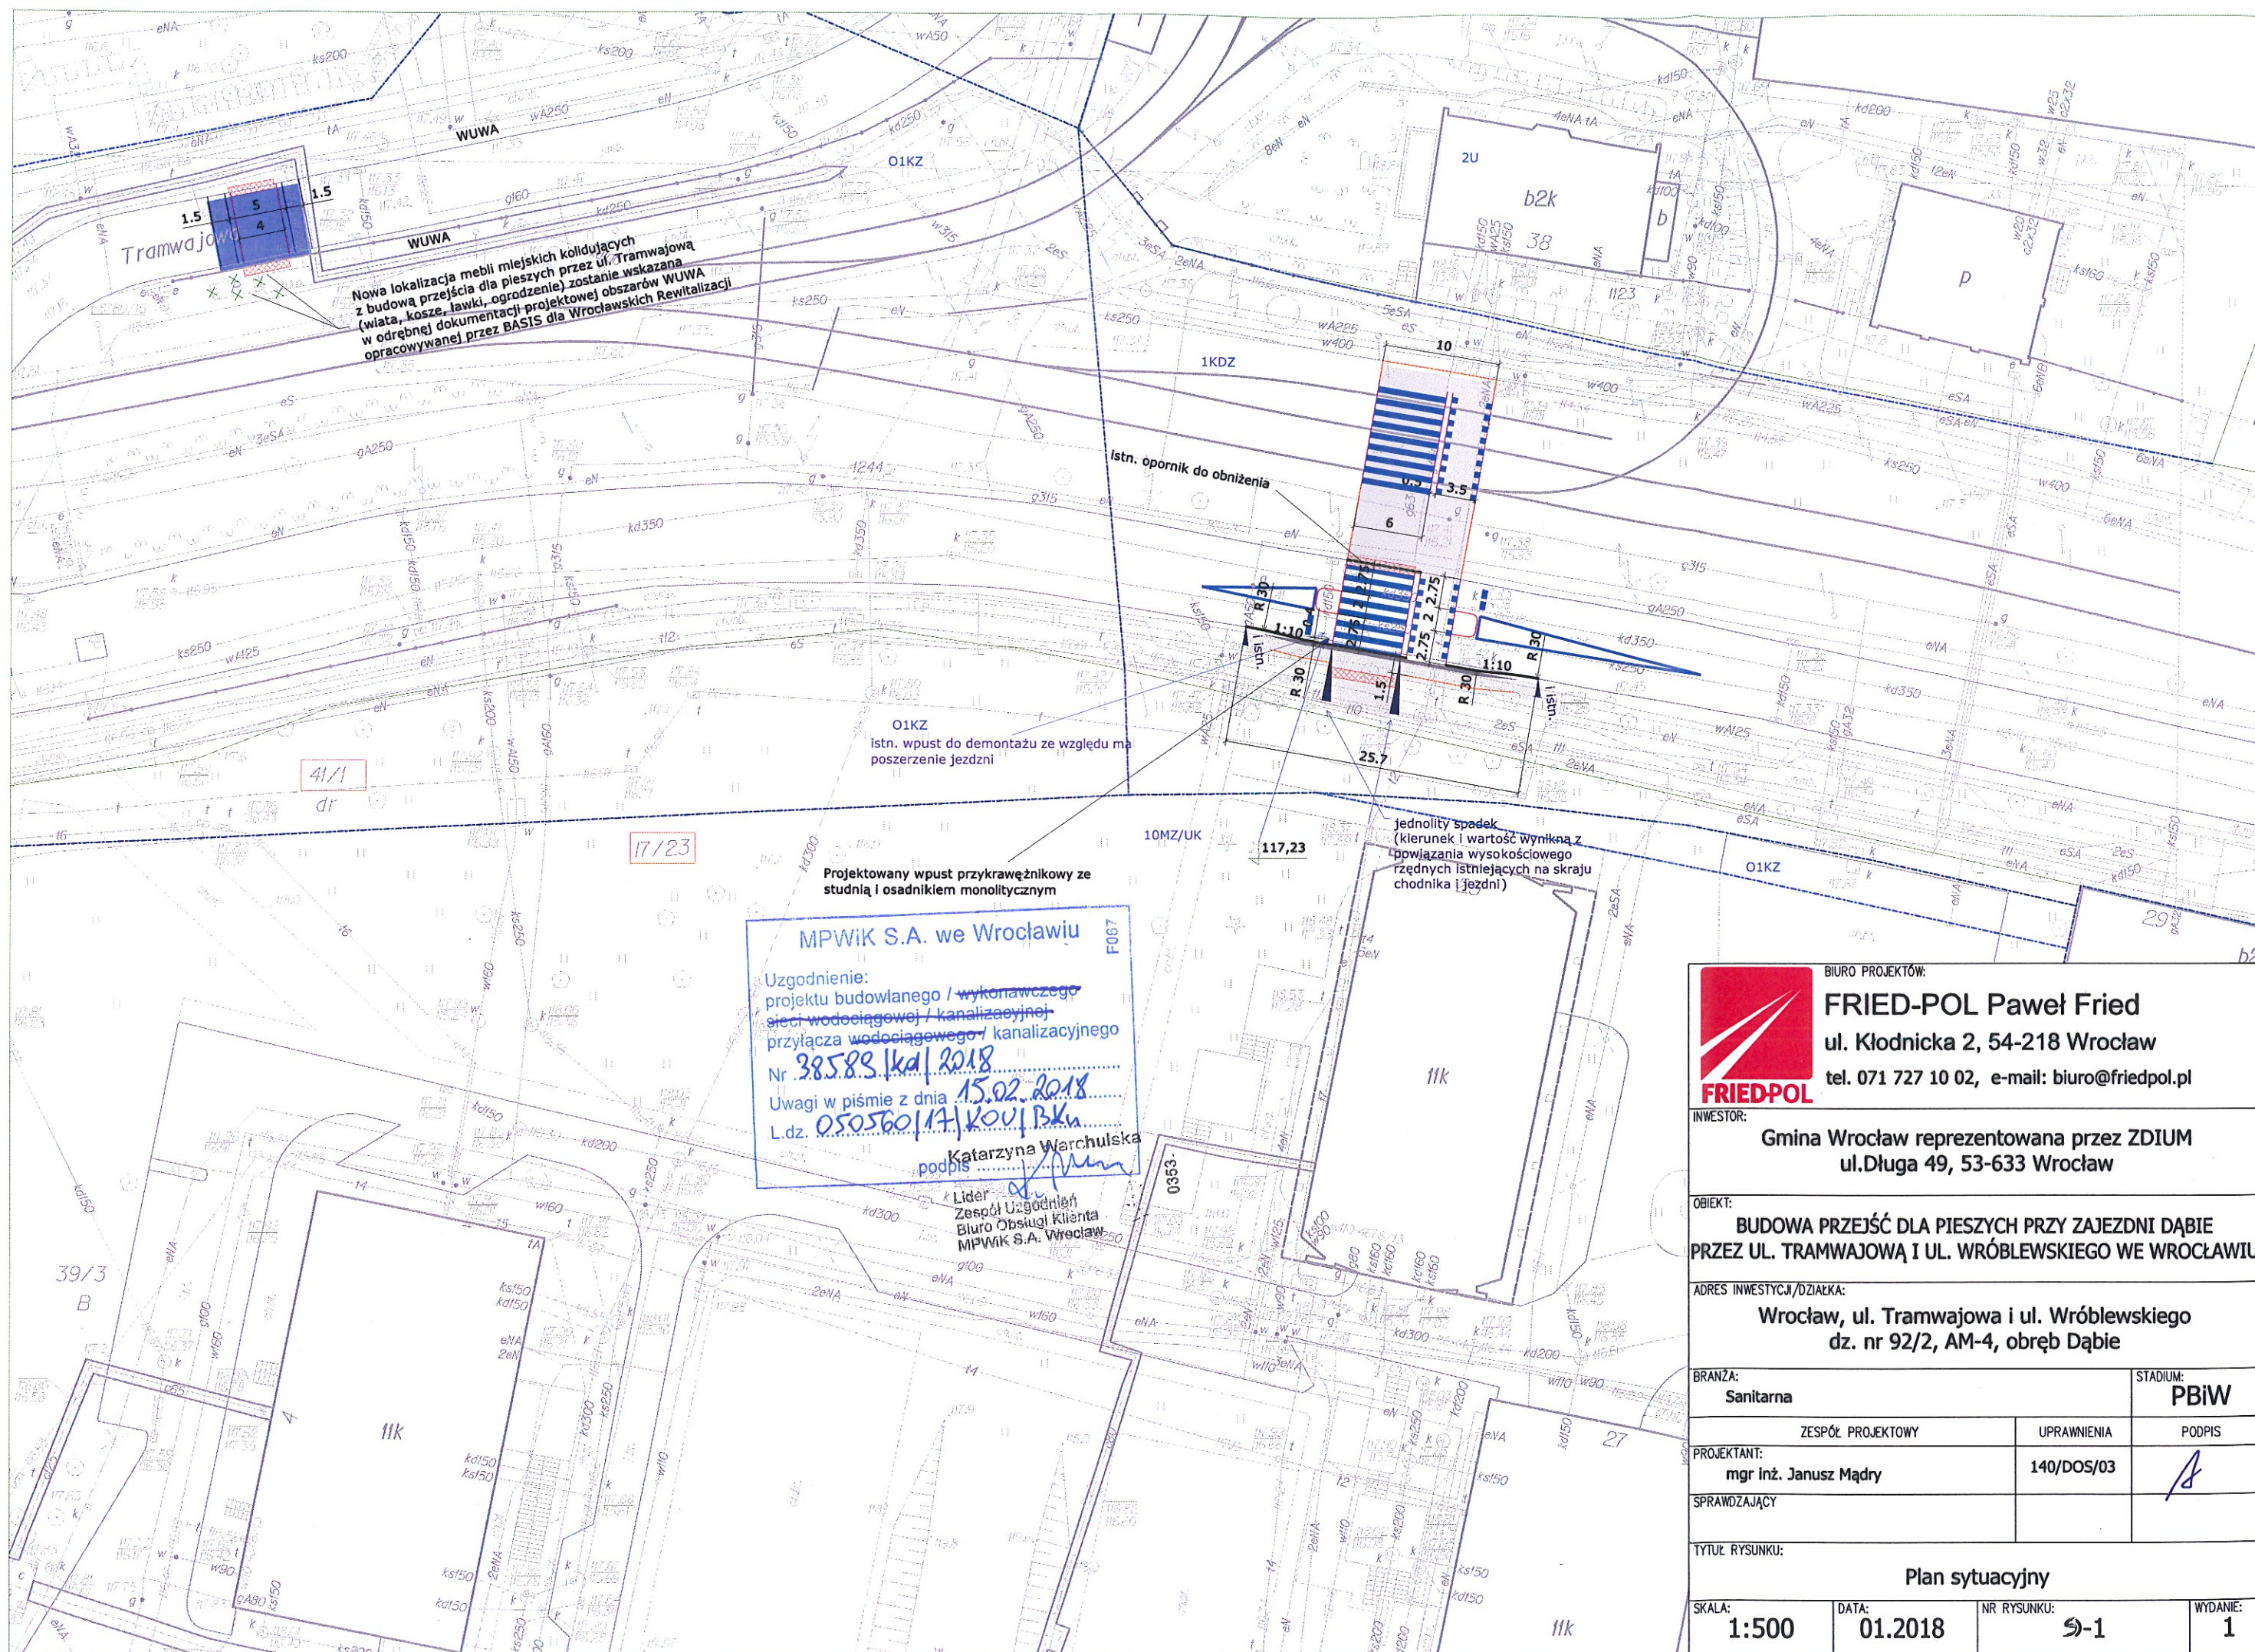

 BIURO PROJEKTÓW: FRIED-POL Paweł Fried ul. Kłodnicka 2, 54-218 Wrocław tel. 071 727 10 02, e-mail: biuro@friedpol.pl		
INWESTOR: Gmina Wrocław reprezentowana przez ZDIUM ul. Długa 49, 53-633 Wrocław		
OBIEKT: BUDOWA PRZEJŚĆ DLA PIESZYCH PRZY ZAJEZDNI DĄBIE PRZEZ UL. TRAMWAJOWĄ I UL. WRÓBLEWSKIEGO WE WROCŁAWIU		
ADRES INWESTYCJI/DZIAŁKA: Wrocław, ul. Tramwajowa i ul. Wróblewskiego dz. nr 92/2, AM-4, obręb Dąbie		
BRANŻA: Sanitarna		STADIUM: PBiW
PROJEKTANT: mgr inż. Janusz Mądry		UPRAWNIENIA: 140/DOS/03
SPRAWDZAJĄCY		PODPIS 
Tytuł rysunku: Plan sytuacyjny		
SKALA: 1:500	DATA: 01.2018	NR RYSUNKU: 9-1
		WYDANIE: 1