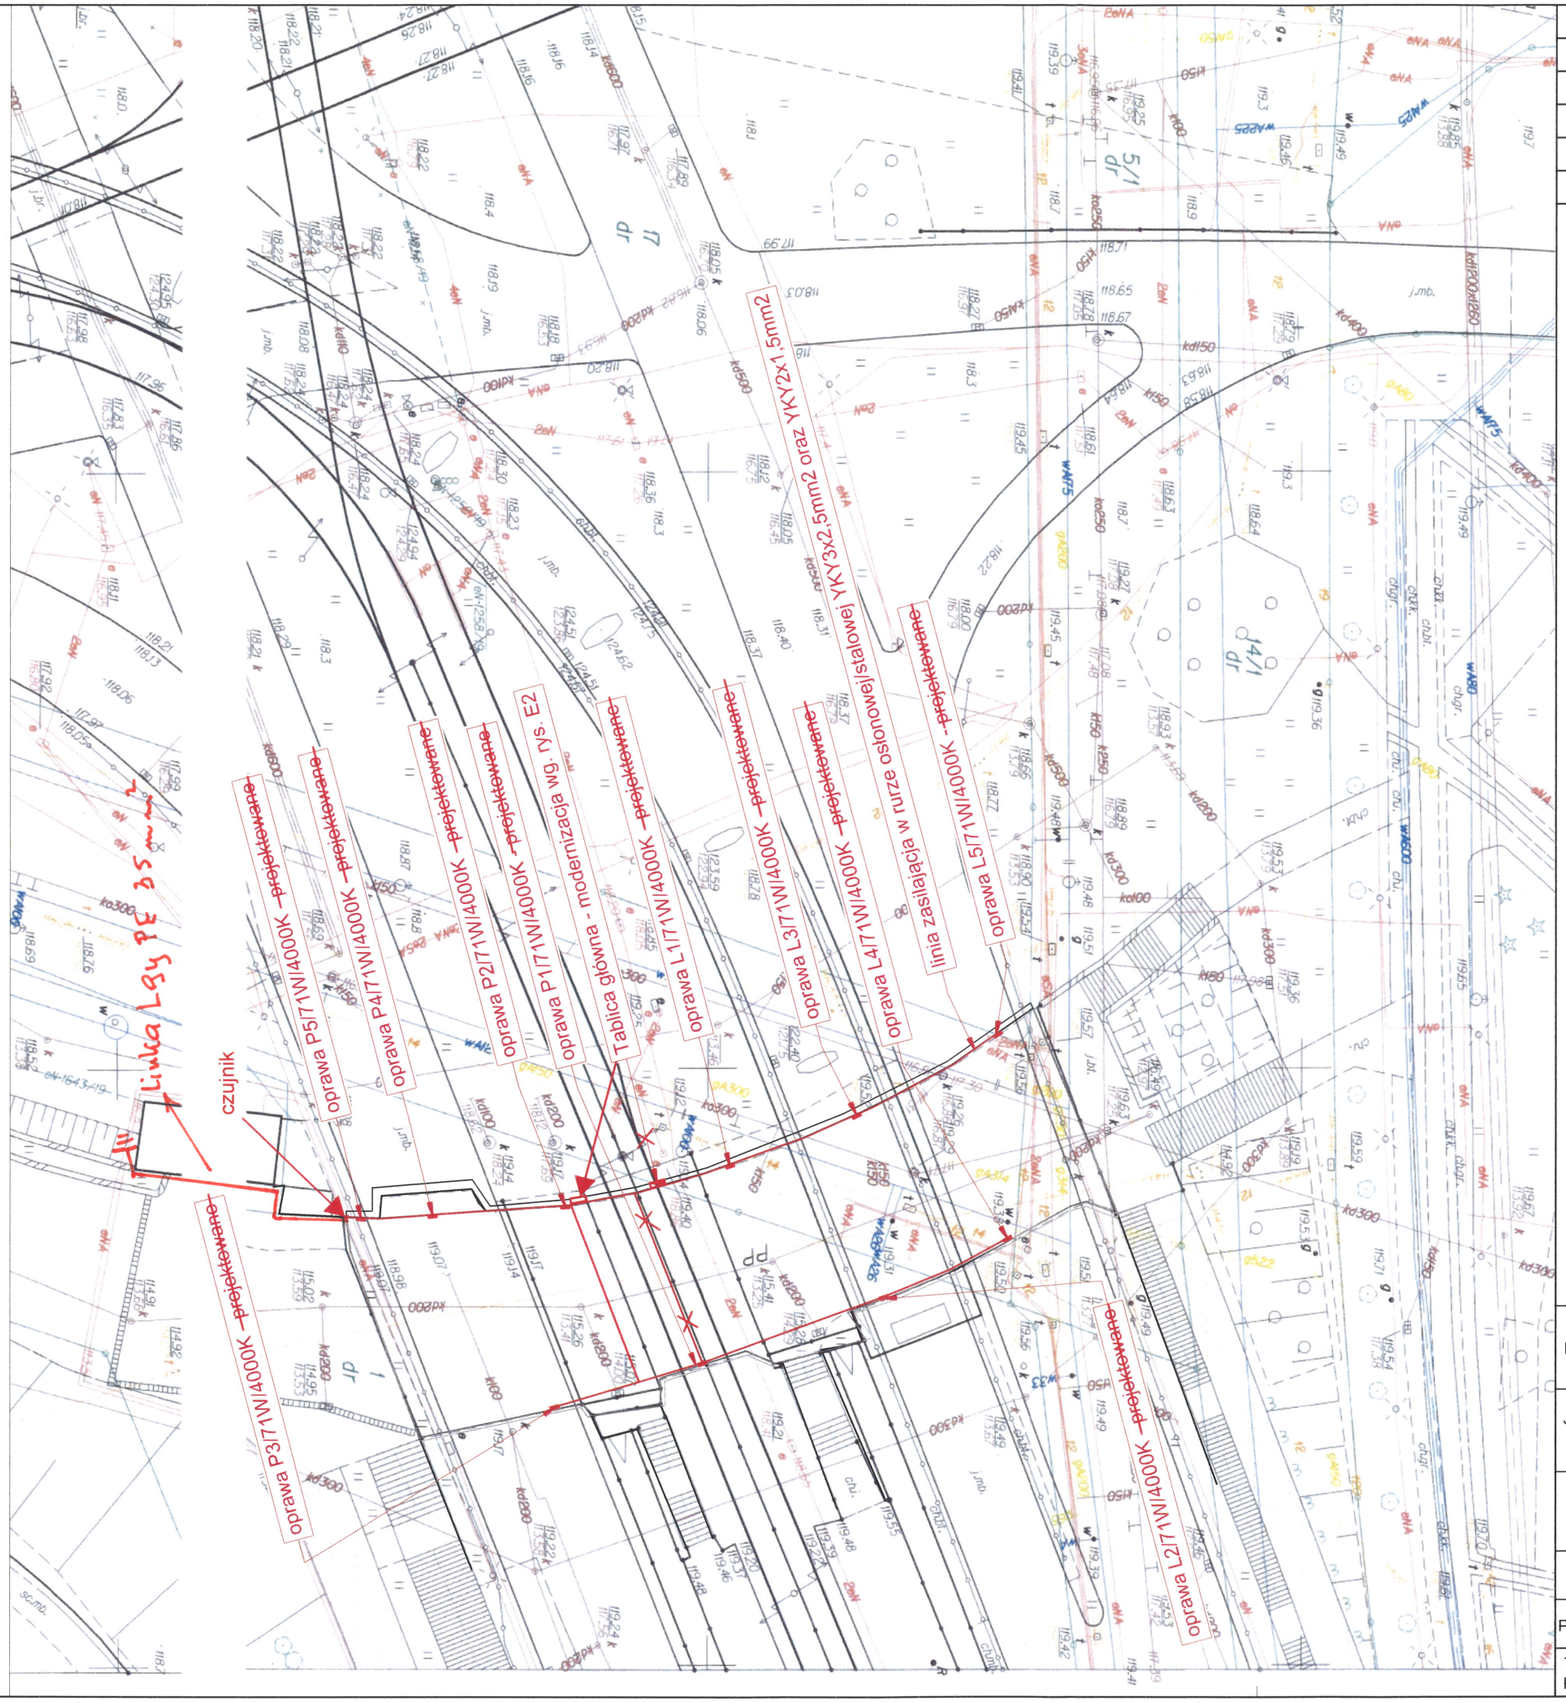

Legenda:

DOKUMENTACJA POWYKONAWCZA

- oprawa oświetleniowa LED ~~wg. projektu~~
- kabel zasilający/sterujący YKY3x2,5mm2 + YKY2x1,5mm2 w rurze osłonowej / stalowej
- rozdzielnia główna RG
- zestaw czujników światła
- NR / L01 nr ~~projektowy~~ latarni

MIWRO Zakład Ogólnobudowlany
Kierownik robót elektrycznych
mgr inż. Bogusław Borek
Upr. bud. nr 174/DOS/09

INWESTOR	Gmina Wrocław pl. Nowy Targ 1-8, 50-141 Wrocław Zarząd Dróg i Utrzymania Miasta ul. Długa 49, 53-633 Wrocław				
JEDNOSTKA AUTORSKA	MIWRO Zakład Ogólnobudowlany Ignacy Młotkowski Wrocławska 77, 55-095 Byków				
TEMAT	Budowa oświetlenia parkowego od ulicy J. Ostroroga do ulicy M. Bukowskiego dz. nr 127/7 AM-5, Oporów				STADIUM PW
	IMIĘ I NAZWISKO	DATA	NR UPRAWNIEŃ	PODPIS	SKALA 1:250
PROJEKTANT	mgr inż Anna Rudzińska	07.2020r.	231/83/WBPP Instalacyjna		NR RYS. 1/E
TYTUŁ RYSUNKU	PROJEKT ZAGOSPODAROWANIA TERENU				