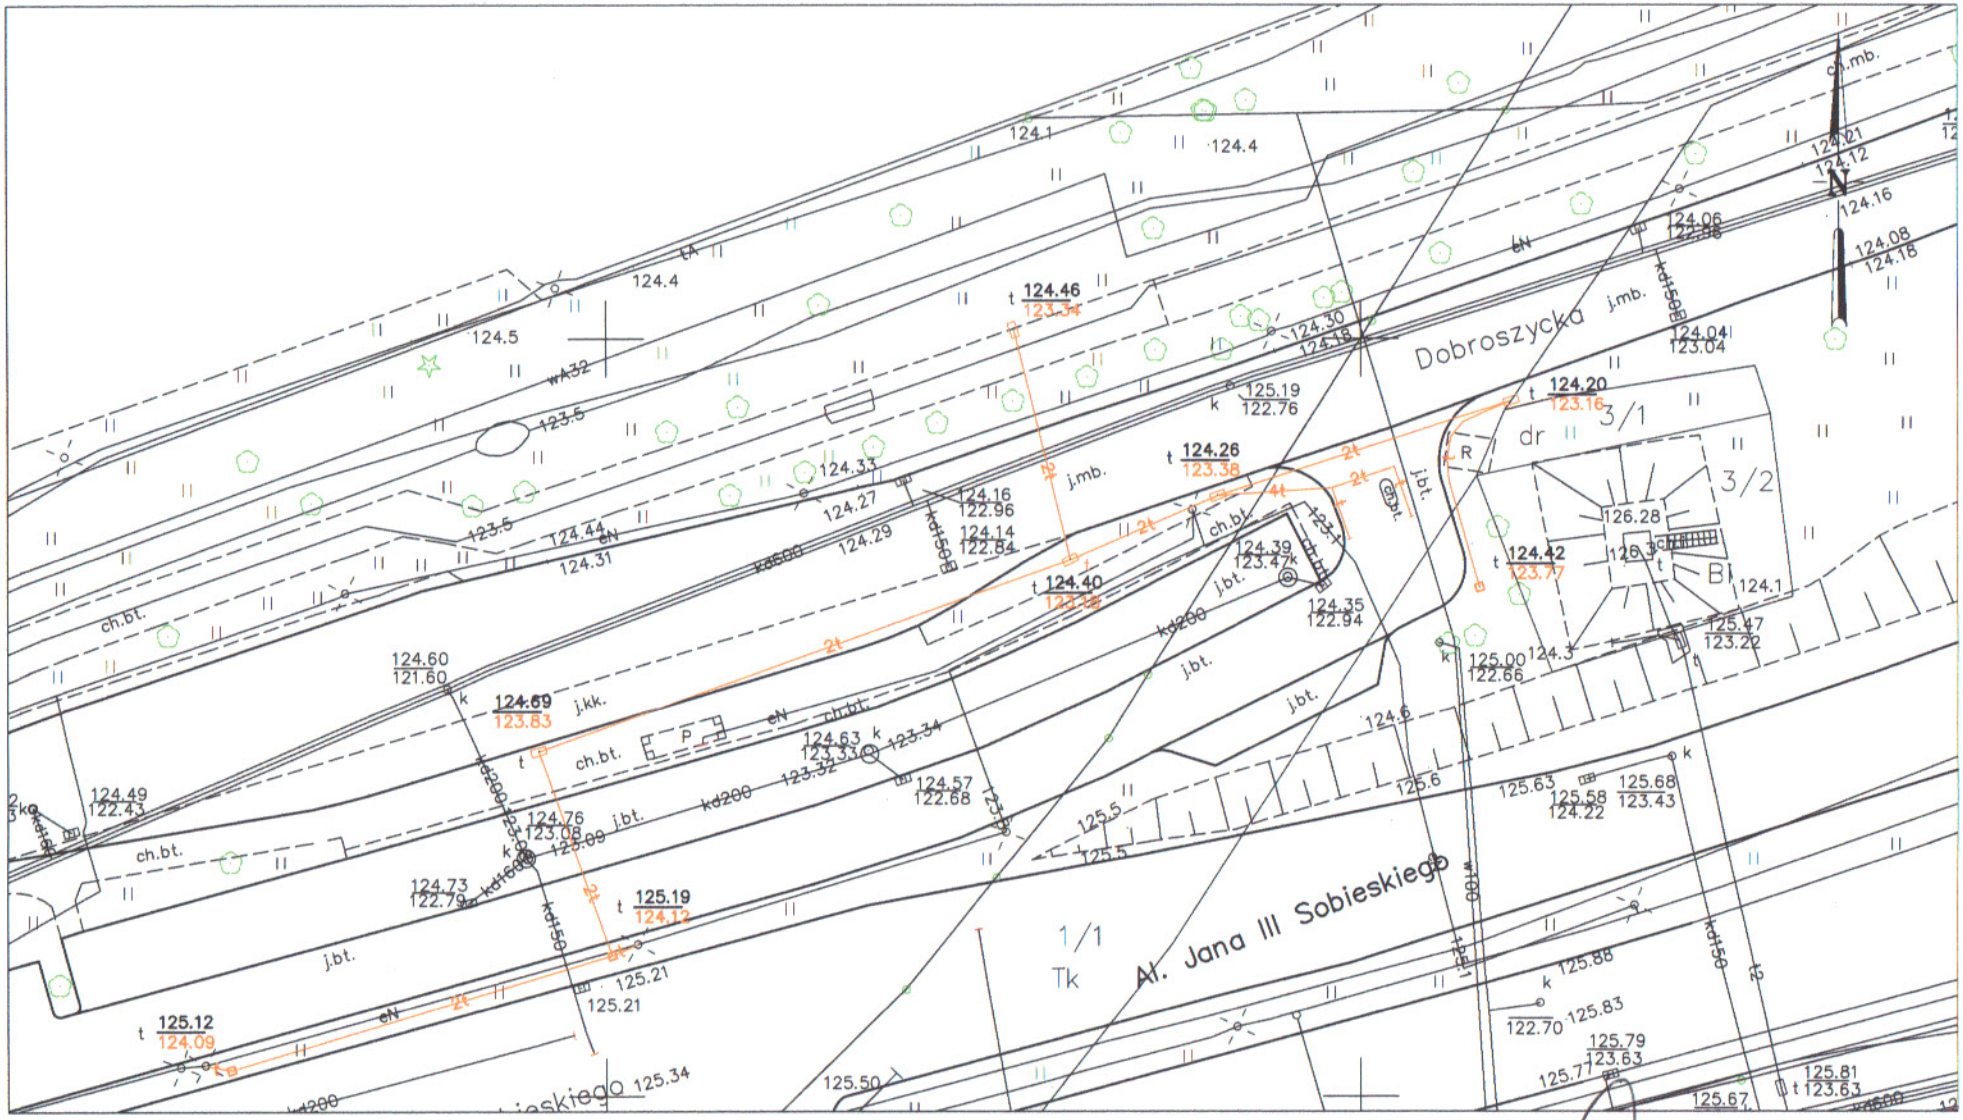

Jednostka ewidencyjna (nazwa, identyfikator)

WROCŁAW 026401_1.

Obręb, identyfikator, AM:

Obręb PSIE POLE 0059 AM-7

Sekcje:

6.149.13.07.21 6.149.13.07.23

ulica: al. Jana III Sobieskiego

MAPA GEODEZYJNEJ INWENTARYZACJI POWYKONAWCZEJ

Skala 1:500

1. Układ współrzędnych: "2000/6"
2. Poziom odniesienia: "Kronsztadt 1986"
3. Wyeksponowane na niniejszej mapie sieci uzbrojenia terenu: wodociągowe, kanalizacyjne, elektroenergetyczne, teletechniczne, ciepłownicze, gazowe, obiekty budowlane (budynki, budowle, obiekty małej architektury) zostały zainwentaryzowane, a dokumenty powstałe w wyniku inwentaryzacji przyjęto do państwowego zasobu geodezyjnego i kartograficznego i zaewidencjonowano pod nr: ZKK.17.TM.6640.3643.2017

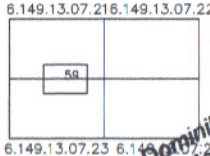

59 PSIE POLE

"AXIS" Usługi Geodezyjne
Dominik Kościuczyk
Wężowice 5, 58-330 Cieszków
NIP 916-134-74-23 REGON 021492716

Geodeta uprawniony:
(imię, nazwisko, nr uprawnień, podpis)

Dominik Kościuczyk, nr upr. 20908

Dominik Kościuczyk
geodeta uprawniony
upr. 20908

ZKK.17.TM.6640.3643.2017
WROCŁAW 28.11.2018