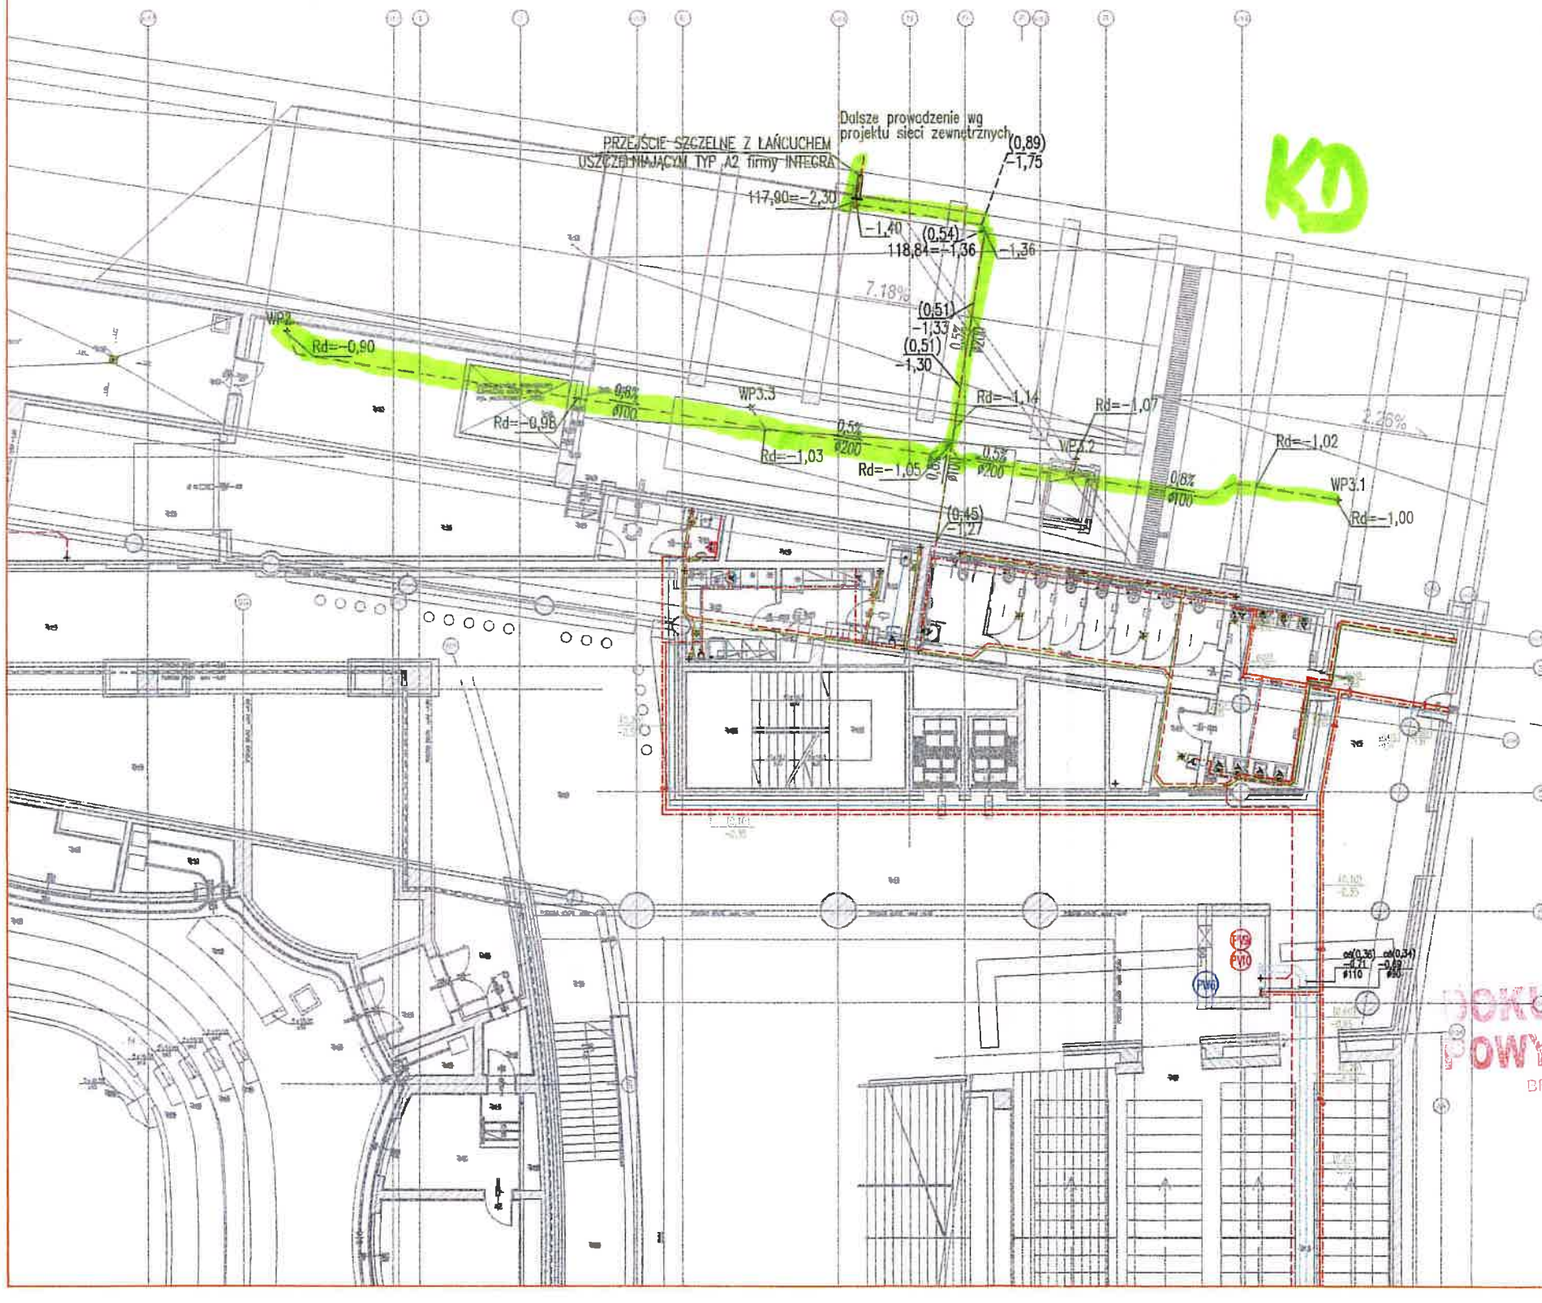

DOKUMENTACJA POWYKONAWCZA
BRANŻA SANITARNA

Projekt

NARODOWE FORUM MUZYKI

przy Placu Wolności we Wrocławiu oraz parking podziemny wraz z zagospodarowaniem terenu Placu Wolności

Inwestor

GMINA WROCŁAW
50-141 Wrocław, pl. Nowy Targ 1/8

Generalny Projektant

AUTORSKA PRACOWNIA ARCHITEKTURY KURYŁOWICZ & ASSOCIATES SP. Z O.O.
03-908 Warszawa, ul. Berezyńska 25, tel. 616 37 98

Biuro Projektowe Branżowe

WSP
POLSKA SP. Z O. O.
Ul. Rakowiecka 30, 02-528 Warszawa
Tel: (48 22) 480 80 80, Fax: (48 22) 480 80 81
http://www.wspgroup.com

PROJEKTANT	Nr upr.	Podpis
mgr inż. Dorota Stolarska	upr. WAZ/0518/PWOS/06	
ZESPÓŁ PROJEKTOWY		
SPRAWDZAJĄCY	Nr upr.	Podpis
mgr inż. Jarosław Kujawa	WA – 718/92	

Faza projektu

PROJEKT POWYKONAWCZY

Branża
INSTALACJE SANITARNE / MECHANICAL SERVICES

Tytuł rysunku
INSTALACJE WOD-KAN
RZUT POZIOMU -1
FRAGMENT - PODŁĄCZENIE WPUSTÓW DO SIECI KANALIZACJI DESZCZOWEJ

Numer rysunku

NFM - PW - MP - 103.1 R6

PROJEKT | ETAP/bud | BRANŻ | NR RYS | REW

Nr rewizji	Opis rewizji		
R6			
Skala	Data	Rysował	Str
1:200	23.11.2012	D.S	-